



INWESTOR:



**POWIAT WOŁOMIŃSKI**  
ul. Prądyńskiego 3  
05-200 Wołomin

JEDNOSTKA PROJEKTOWANIA:

**PBW**  
INŻYNIERIA

**PBW INŻYNIERIA**  
Jacek Garbacz  
ul. Pochyla 23 lok. 4D  
53-512 Wrocław

NAZWA OBIEKTU BUDOWLANEGO:

**WYKONANIE DOKUMENTACJI PROJEKTOWEJ PRZEBUDOWY MOSTU  
W ZAWADACH NA DRODZE POWIATOWEJ NR 4306W, GM. RADZYMIN**

ADRES:

**woj. mazowieckie, powiat wołomiński, gm. Jadów**

NAZWA OPRACOWANIA:

**PROJEKT STAŁEJ ORGANIZACJI RUCHU**

TYTUŁ RYSUNKU:

**Plan orientacyjny**

SKALA:

**1:10000**

STANOWISKO:

IMIĘ I NAZWISKO:

PODPIS:

**Projektant**

**mgr inż. Adam Pawlucki**

DATA:

**LIPIEC 2016**

NR RYSUNKU:

**SOR-01**

**STAROSTA WOŁOMIŃSKI**  
ul. Prądzyńskiego 3, 05-200 Wołomin  
**ZATWIERDZA**

1. Stałą organizację ruchu o numerze ewidencyjnym: WID.7120.1. .... w całości / w części
  - a) bez zmian
  - b) ze zmianami naniesionymi kolorem .....
  - c) z uwagami: .....
2. Termin wprowadzenia zatwierdzonej stałej organizacji ruchu: .....
3. Zatwierdzona i zrealizowana stała organizacja ruchu jest ważna do momentu wprowadzenia nowej organizacji ruchu na podstawie nowego zatwierdzonego projektu organizacji ruchu.  
Data i podpis .....

Do wprowadzenia niniejszej organizacji ruchu należy zastosować znaki:

Pionowe: - wielkość: (S) .....  
- typ folii: (S) .....  
Poziome: cienkowarstwowe/grubowarstwowe .....

Warunki wprowadzenia organizacji ruchu:

Podst.: Rozporządzenie Infrastruktury z dnia 23.09.2003 r. w sprawie szczególnych warunków zarządzania ruchem na drogach oraz wyłapywania nadzoru nad tym zarządzaniem (Dz. U. z 2003 r. nr 177 poz. 1729 z późn. zm.)

- Jednostka wprowadzająca organizację ruchu zawiadamia organ zarządzający ruchem, zarząd drogi oraz właściwego komendanta Policji o terminie jej wprowadzenia, co najmniej na 7 dni przed dniem wprowadzenia organizacji ruchu


- Odbiór komisyjny z udziałem organu zarządzającego ruchem

**STAROSTA WOŁOMIŃSKI**  
ul. Prądzyńskiego 3, 05-200 Wołomin  
**ZATWIERDZA**

1. Stałą organizację ruchu o numerze ewidencyjnym: WID.7120.1. 144.2019.PS ..... w całości / w części
  - a) bez zmian
  - b) ze zmianami naniesionymi kolorem CZERWONYM .....
  - c) z uwagami: .....
3. Zatwierdzona i zrealizowana stała organizacja ruchu jest ważna do momentu wprowadzenia nowej organizacji ruchu na podstawie nowego zatwierdzonego projektu organizacji ruchu.  
Data i podpis 2019-08-08 .....

Z up. Starosty Wołomińskiego  
**STARSZY INSPEKTOR**  
Wydziału Inwestycji i Drogownictwa

*Piotr Szymaniak*

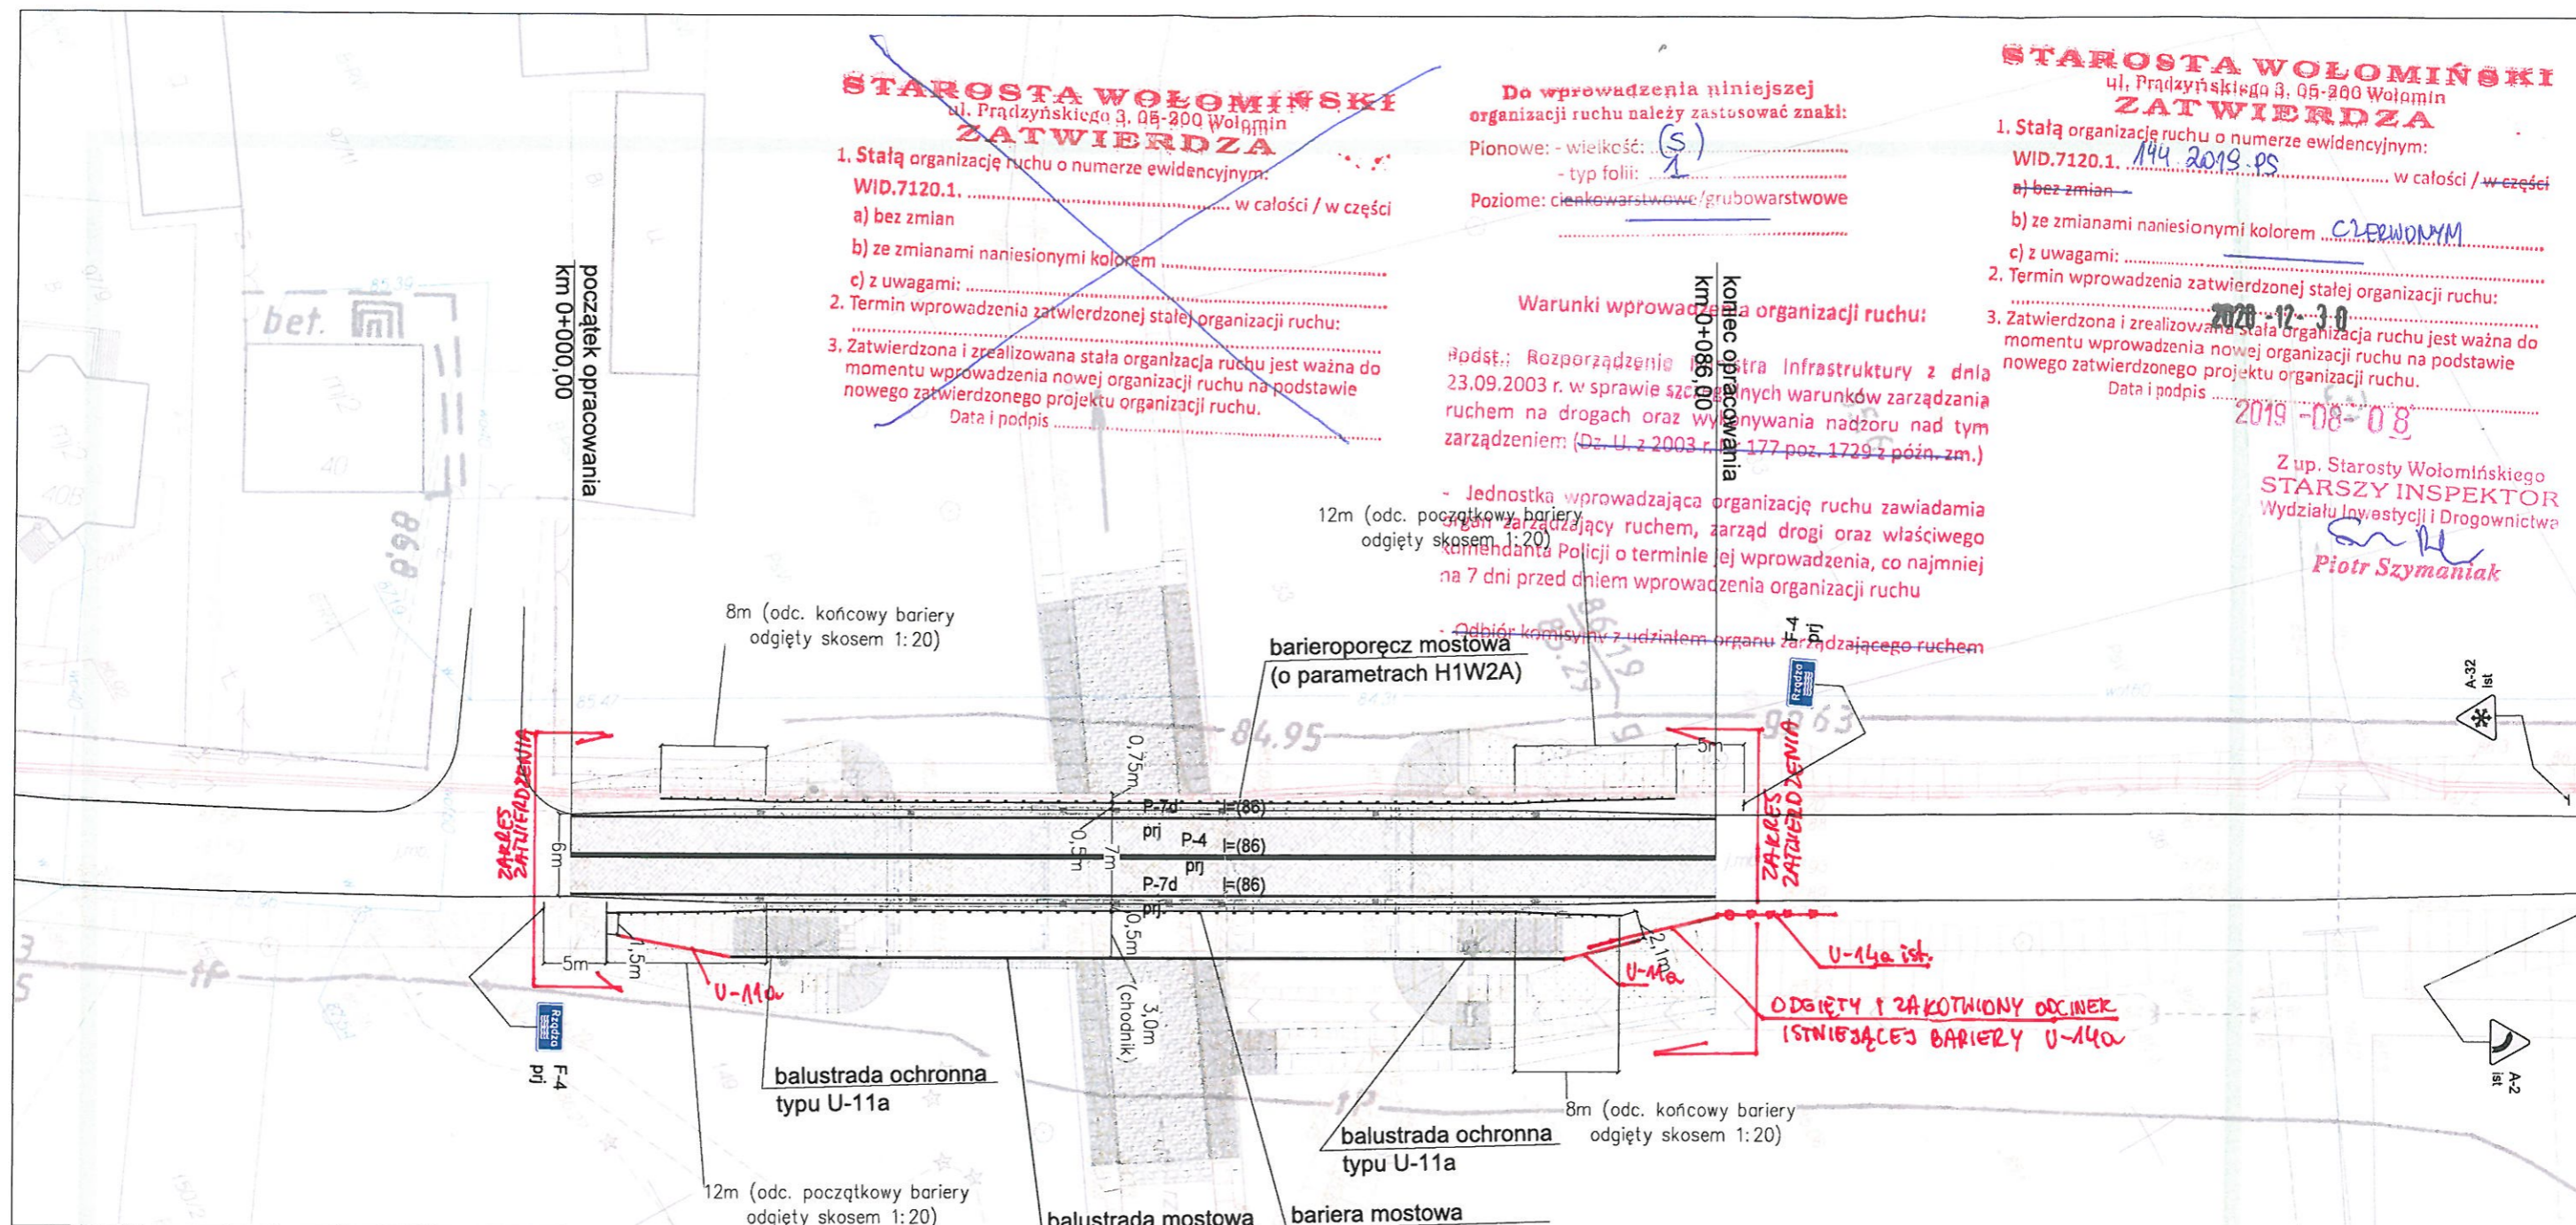


**LEGENDA**

- Istniejące oznakowanie pionowe
- Projektowane oznakowanie pionowe
- Projektowane oznakowanie poziome
- Projektowana bariera energochłonna

<b>INWESTOR:</b>  POWIAT WOŁOMIŃSKI ul. Prądzyńskiego 3 05-200 Wołomin		<b>JEDNOSTKA PROJEKTOWANIA:</b> <b>PBW</b> INŻYNIERIA PBW INŻYNIERIA Jacek Garbacz ul. Pochyla 23 lok. 4D 53-512 Wrocław	
<b>NAZWA OBIEKTU BUDOWLANEGO:</b> WYKONANIE DOKUMENTACJI PROJEKTOWEJ PRZEBUDOWY MOSTU W ZAWADACH NA DRODZE POWIATOWEJ NR 4306W, GM. RADZYMIN			
<b>ADRES:</b> woj. mazowieckie, powiat wołomiński, gm. Radzymin			
<b>NAZWA OPRACOWANIA:</b> PROJEKT STAŁEJ ORGANIZACJI RUCHU			
<b>TYTUL RYSUNKU:</b> Plan sytuacyjny			<b>SKALA:</b> 1:500
<b>STANOWISKO:</b> Projektant	<b>IMIĘ I NAZWISKO:</b> mgr inż. Adam Pawlucki		<b>PODPIS:</b>
<b>DATA:</b> WRZESIEŃ 2016	<b>NR RYSUNKU:</b> SOR-02		

**Przekrój poprzeczny**  
(z widokiem na przyczółek)  
skala 1:50

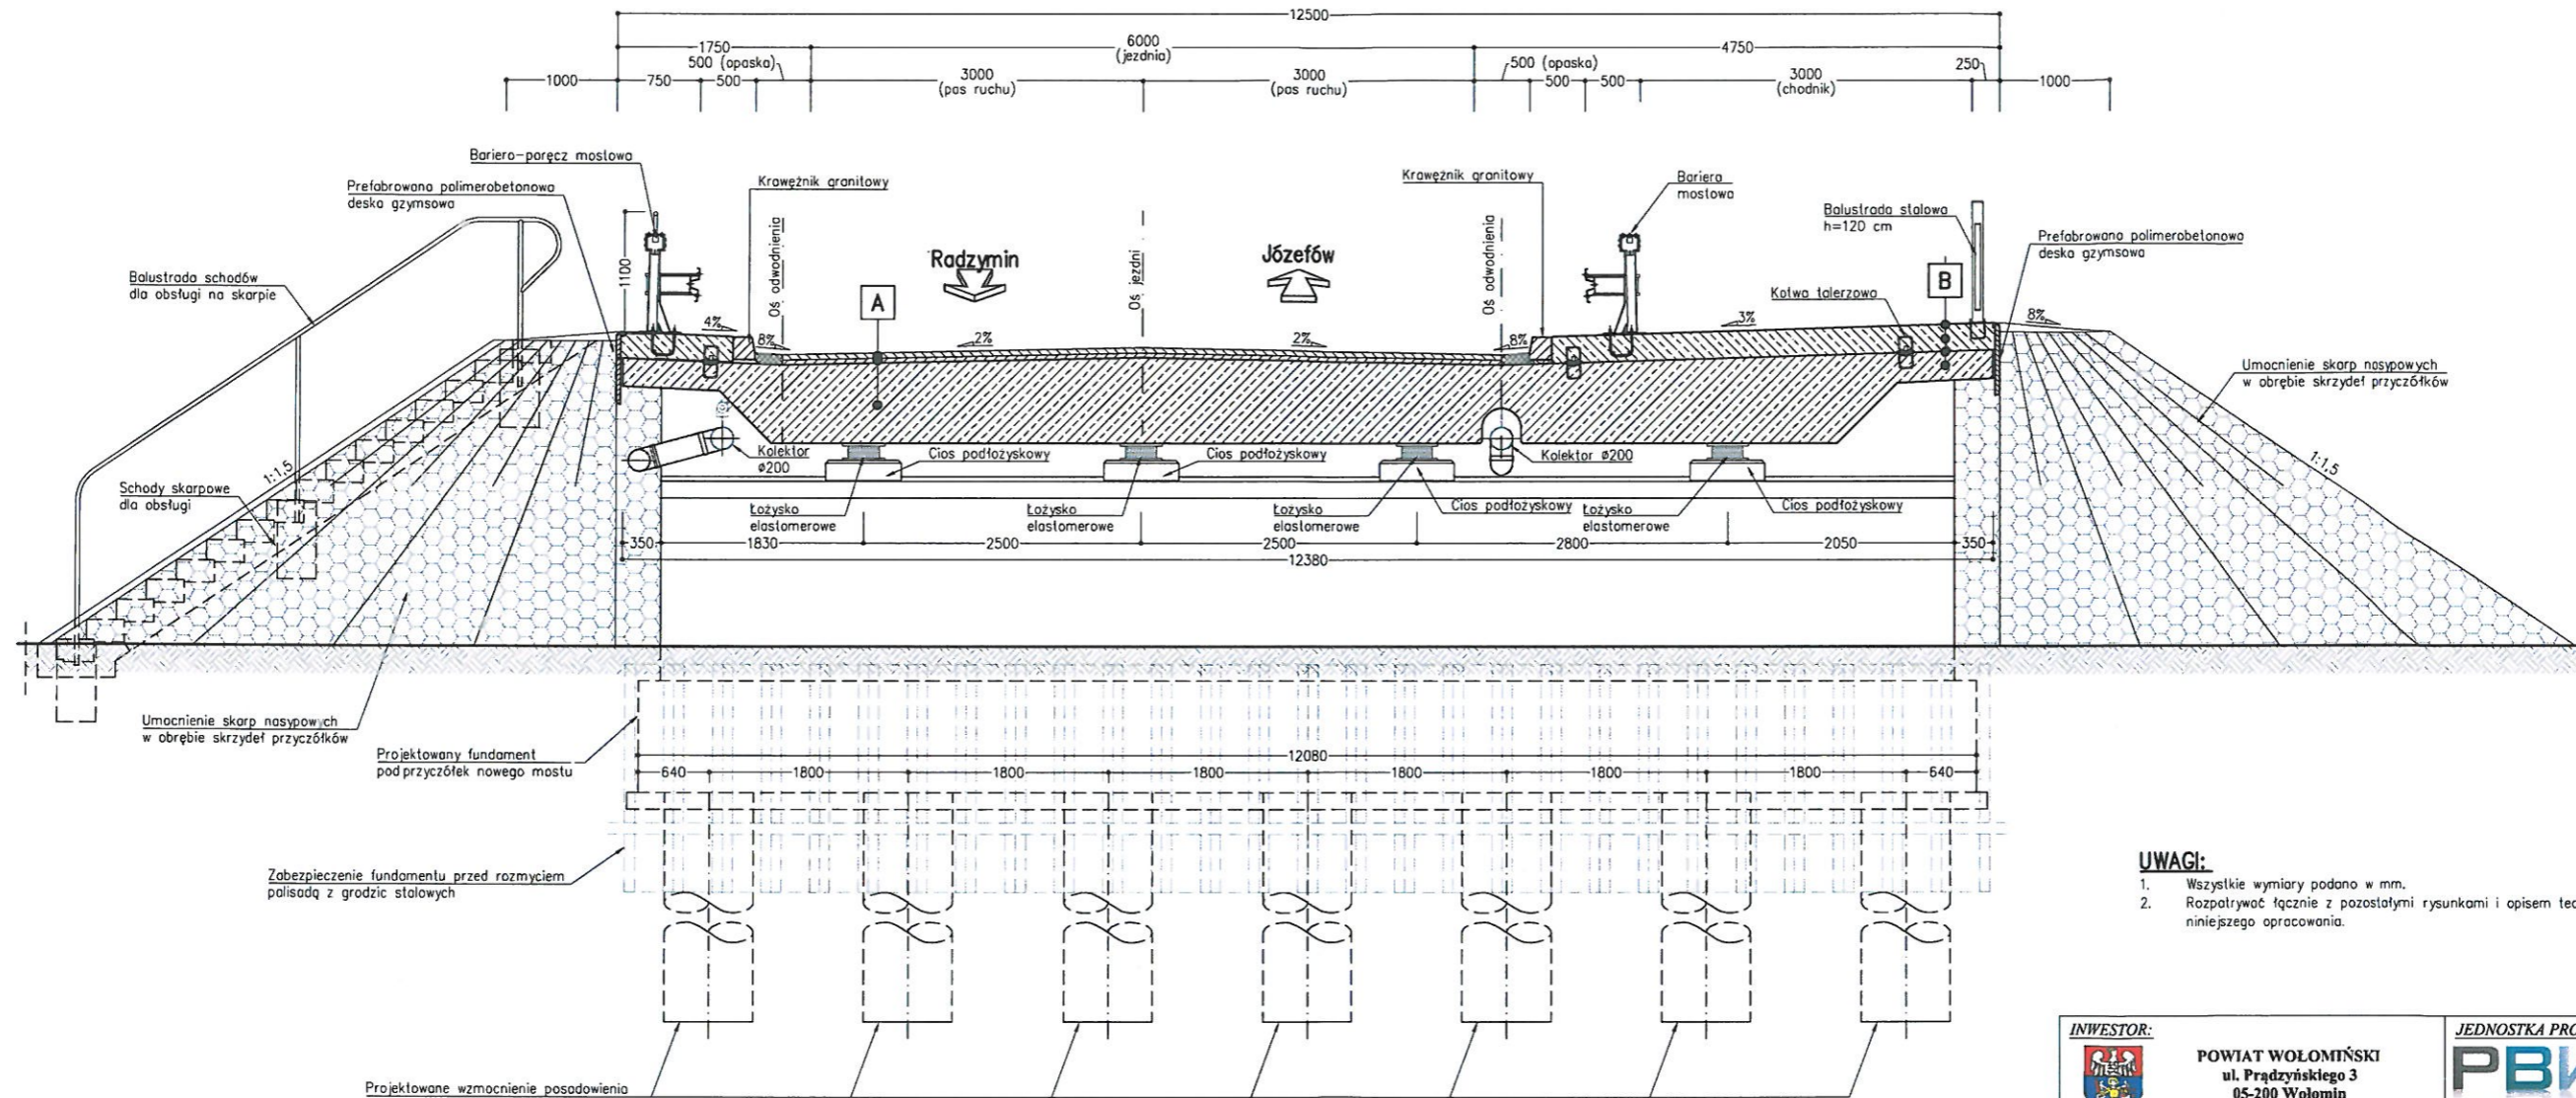

- UWAGI:**
1. Wszystkie wymiary podano w mm.
  2. Rozpatrywać łącznie z pozostałymi rysunkami i opisem technicznym niniejszego opracowania.

A	B
50mm Warstwa ścierna	5mm Nawierzchnia z mieszaniny żywic epoksydowych i poliuretanowych
40mm Warstwa wiążąca	max 227mm Kapa chodnikowa
5mm Izolacja	10mm Izolacja
min. 700mm Płyta żelbetowa	250mm Wspornik żelbetowy

<b>INWESTOR:</b>  <b>POWIAT WOŁOMIŃSKI</b> ul. Prądzińskiego 3 05-200 Wołomin		<b>JEDNOSTKA PROJEKTOWANIA:</b> <b>PBW</b> INŻYNIERIA Jacek Garbacz ul. Pochyła 23 lok. 4D 53-512 Wrocław	
<b>NAZWA OBIEKTU BUDOWLANEGO:</b> WYKONANIE DOKUMENTACJI PROJEKTOWEJ PRZEBUDOWY MOSTU W ZAWADACH NA DRODZE POWIATOWEJ NR 4306W, GM. RADZYMIN			
<b>ADRES:</b> woj. mazowieckie, powiat wołomiński, gm. Radzymin			
<b>NAZWA OPRACOWANIA:</b> PROJEKT STALEJ ORGANIZACJI RUCHU			
<b>TYTUŁ RYSUNKU:</b> Przekrój poprzeczny			<b>SKALA:</b> 1:50
<b>STANOWISKO:</b> IMIĘ I NAZWISKO:			<b>PODPIS:</b>
<b>Projektant:</b> mgr inż. Adam Pawłucki			
<b>DATA:</b> WRZESIEŃ 2016		<b>NR RYSUNKU:</b> SOR-03	

## **7. ZAŁĄCZNIKI, DOKUMENTY FORMALNO- PRAWNE**

KOMENDANT POWIATOWY POLICJI  
w WOŁOMINIE

OPINIA NR 9152/2016

Projekt organizacji ruchu

~~stałej~~ - ~~czasowej~~

Opiniuje w zakresie dróg powiatowych

~~- negatywnie -~~ ~~- pozytywnie -~~

21 LIP. 2016 ~~- z poniższymi uwagami:~~

z up.

SPECJALISTA


Wydziału Ruchu Drogowego

KPP w Wołominie

st. asp. [Signature] ZD/1000

początek opracowania  
km 0+000,00

koniec opracowania  
km 0+086,00

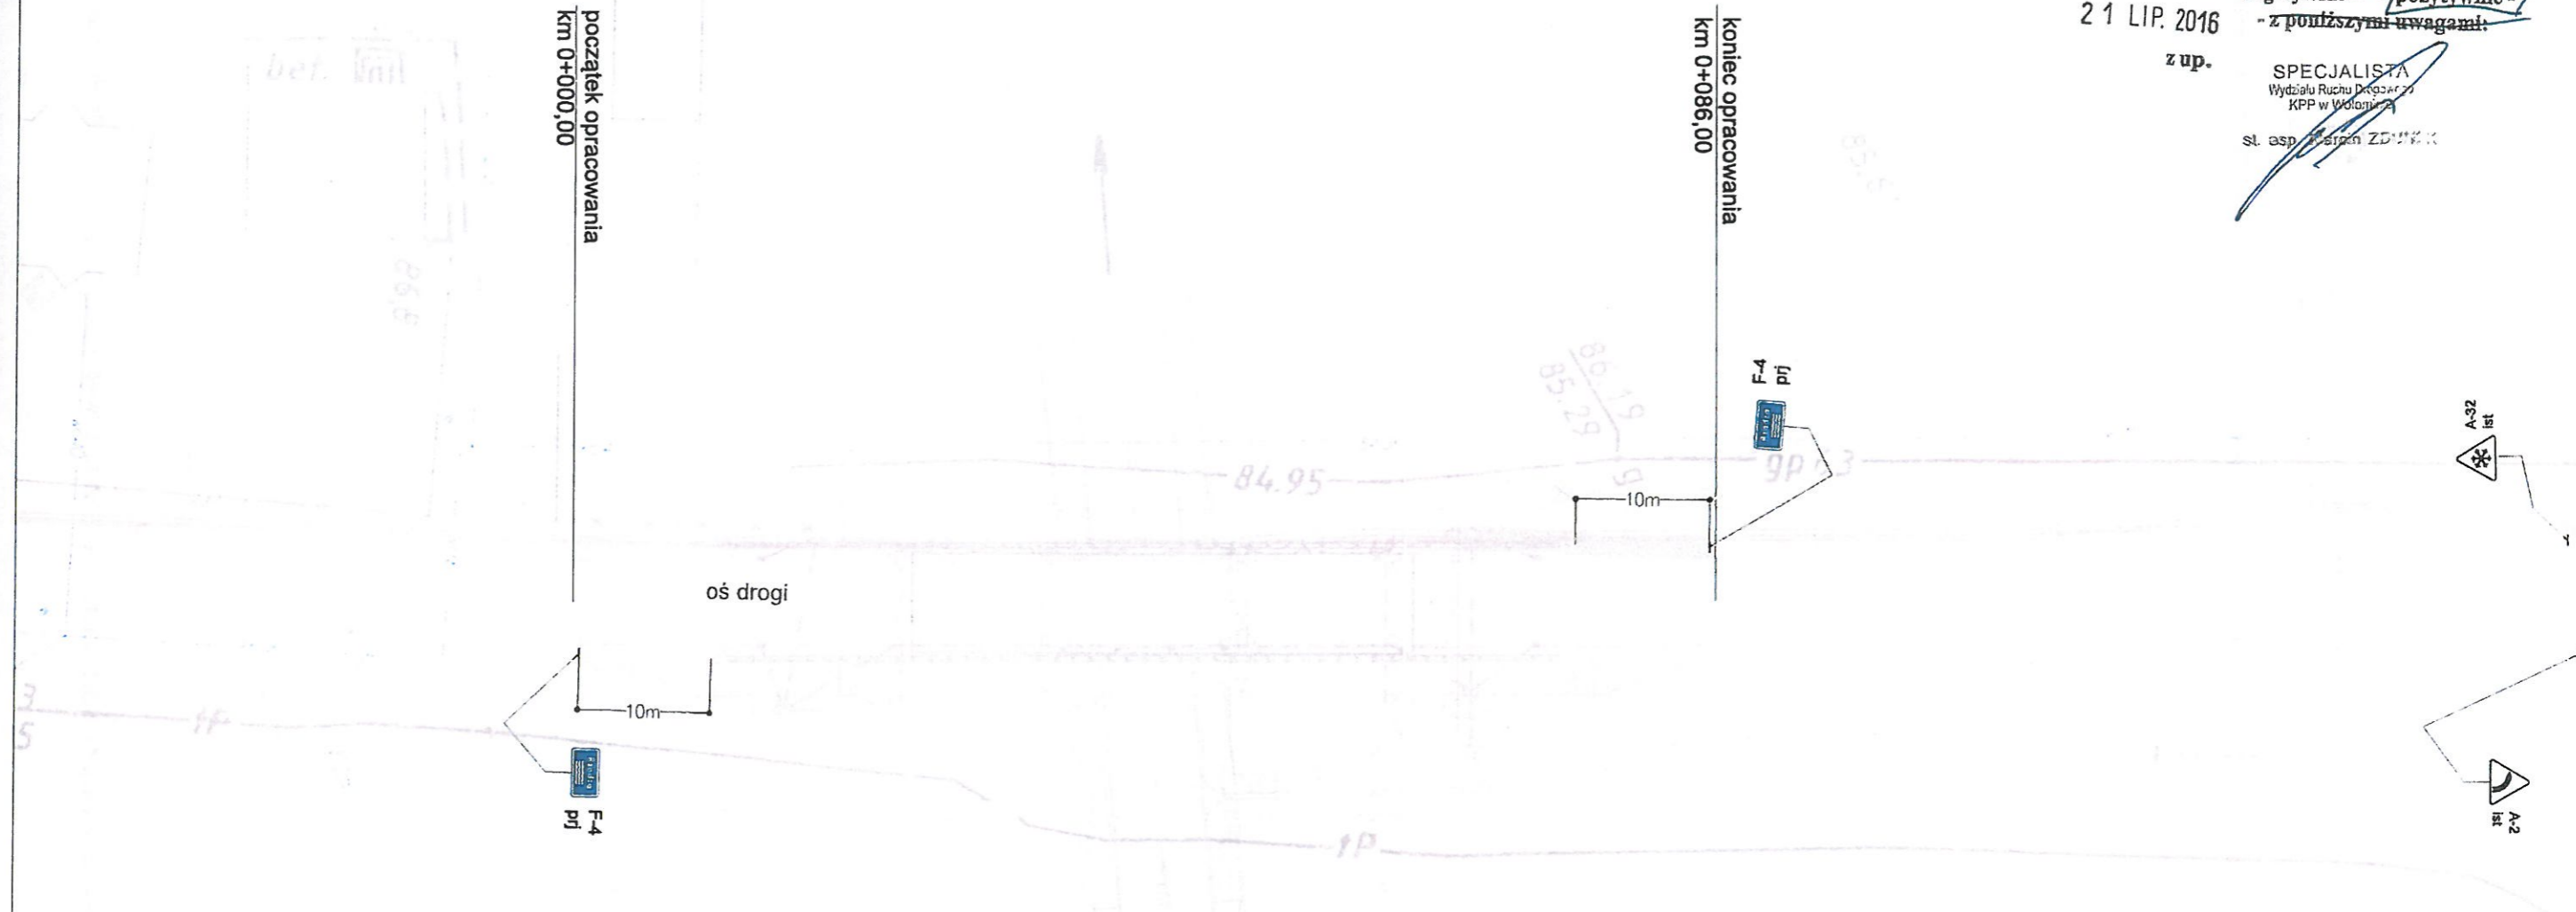

INWESTOR:



POWIAT WOŁOMIŃSKI  
ul. Prądyńskiego 3  
05-200 Wołomin

JEDNOSTKA PROJEKTOWANIA:

**PBW**  
INŻYNIERIA

PBW INŻYNIERIA  
Jacek Garbacz  
ul. Pochyla 23 lok. 4D  
53-512 Wrocław

NAZWA OBIEKTU BUDOWLANEGO:

WYKONANIE DOKUMENTACJI PROJEKTOWEJ PRZEBUDOWY MOSTU  
W ZAWADACH NA DRODZE POWIATOWEJ NR 4306W, GM. RADZYMIN

ADRES:

woj. mazowieckie, powiat wołomiński, gm. Jadów

NAZWA OPRACOWANIA:

PROJEKT STAŁEJ ORGANIZACJI RUCHU

TYTUŁ RYSUNKU:

Plan sytuacyjny

SKALA:

1:500

STANOWISKO:

IMIĘ I NAZWISKO:

PODPIS:

Projektant

mgr inż. Adam Pawlucy

[Signature]

DATA:

LIPIEC 2016

NR RYSUNKU:

SOR-02



A-2  
ist

Istniejące oznakowanie pionowe



F-4  
pjl

Projektowane oznakowanie pionowe